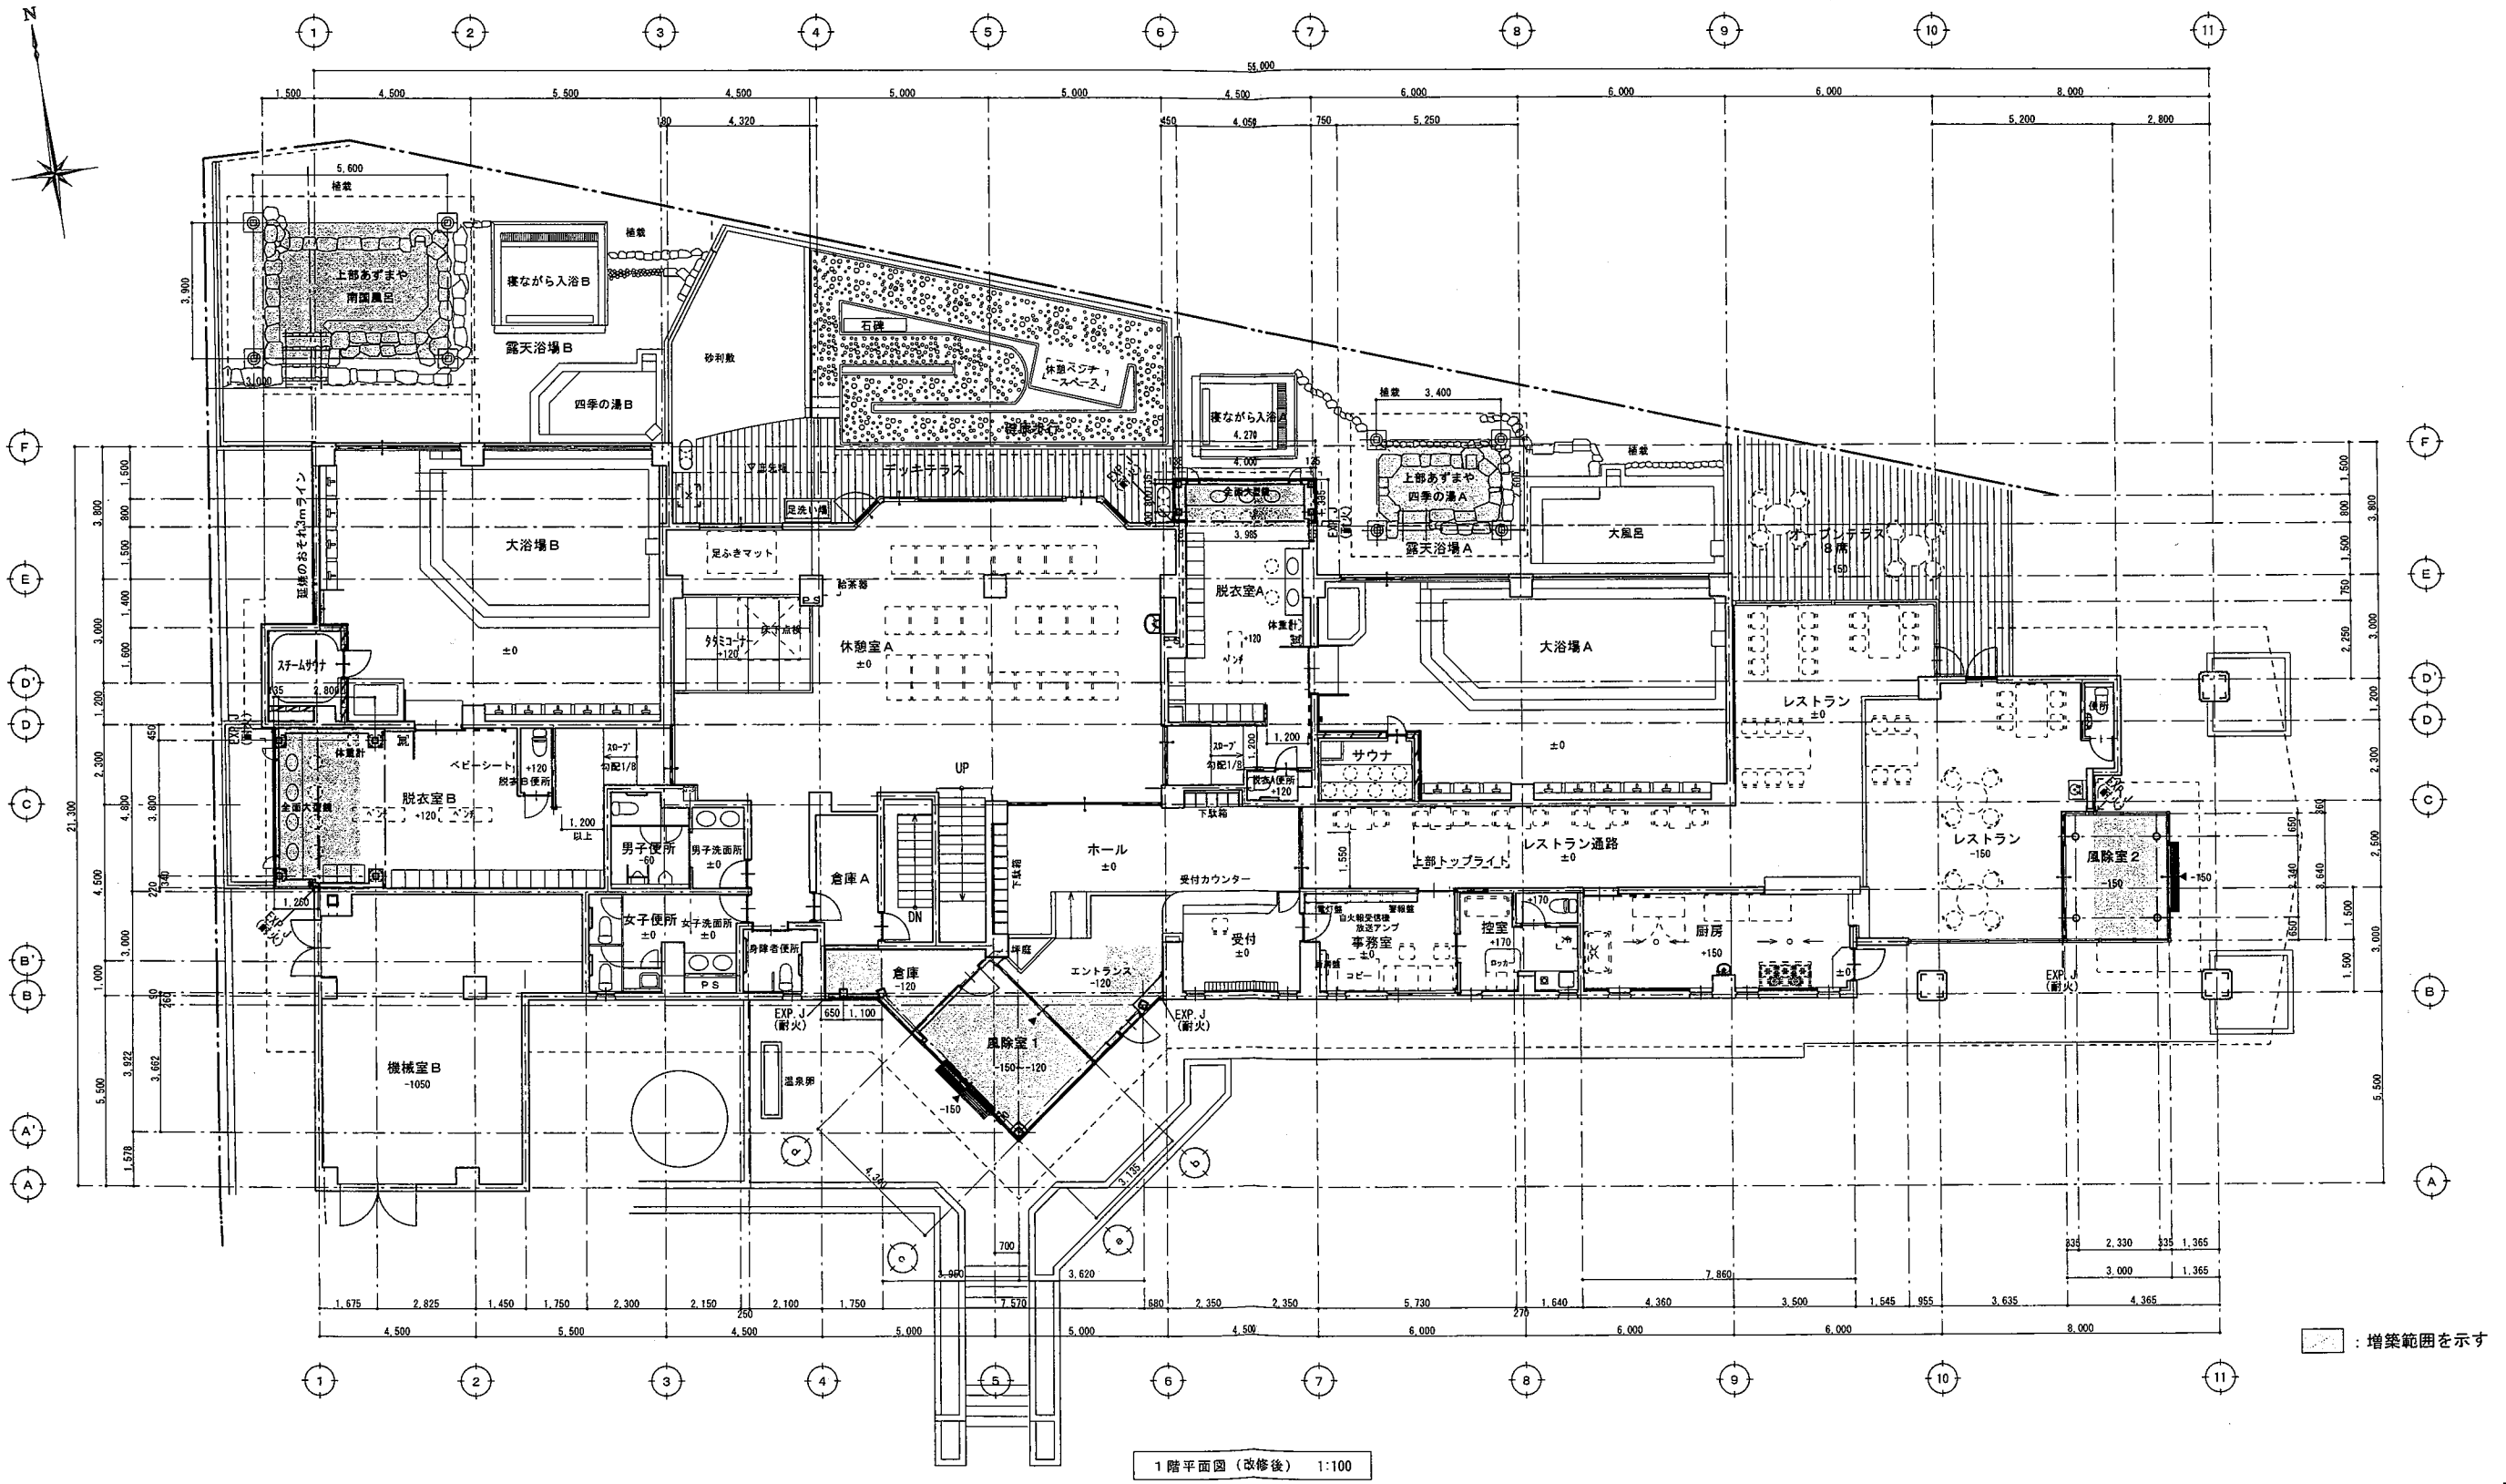

：増築範囲を示す

1階平面図（改修後）　1:100

改修後

訂正		株式会社 池田建築設計事務所	製作日 2015.03.28	竣工図 2016.02	工事名 平成２７年度　銀の湯会館　施設整備工事	竣工図	縮尺 A1 1/100 A3 1/200	図面番号 A-24
ファイル名	A24 改修後 平面図 1F	静岡・裾野・御殿場 静岡県三島市寿町9番28号 TEL 055-983-6077 FAX 055-983-6112 事務所登録 一級建築士事務所(12)第931号 管理建築士 一級建築士第138138号 遠藤正幸	設計者 氏名 秋山晶 登録番号 一級建築士 第276838号		図面名 改修後　1階平面図			