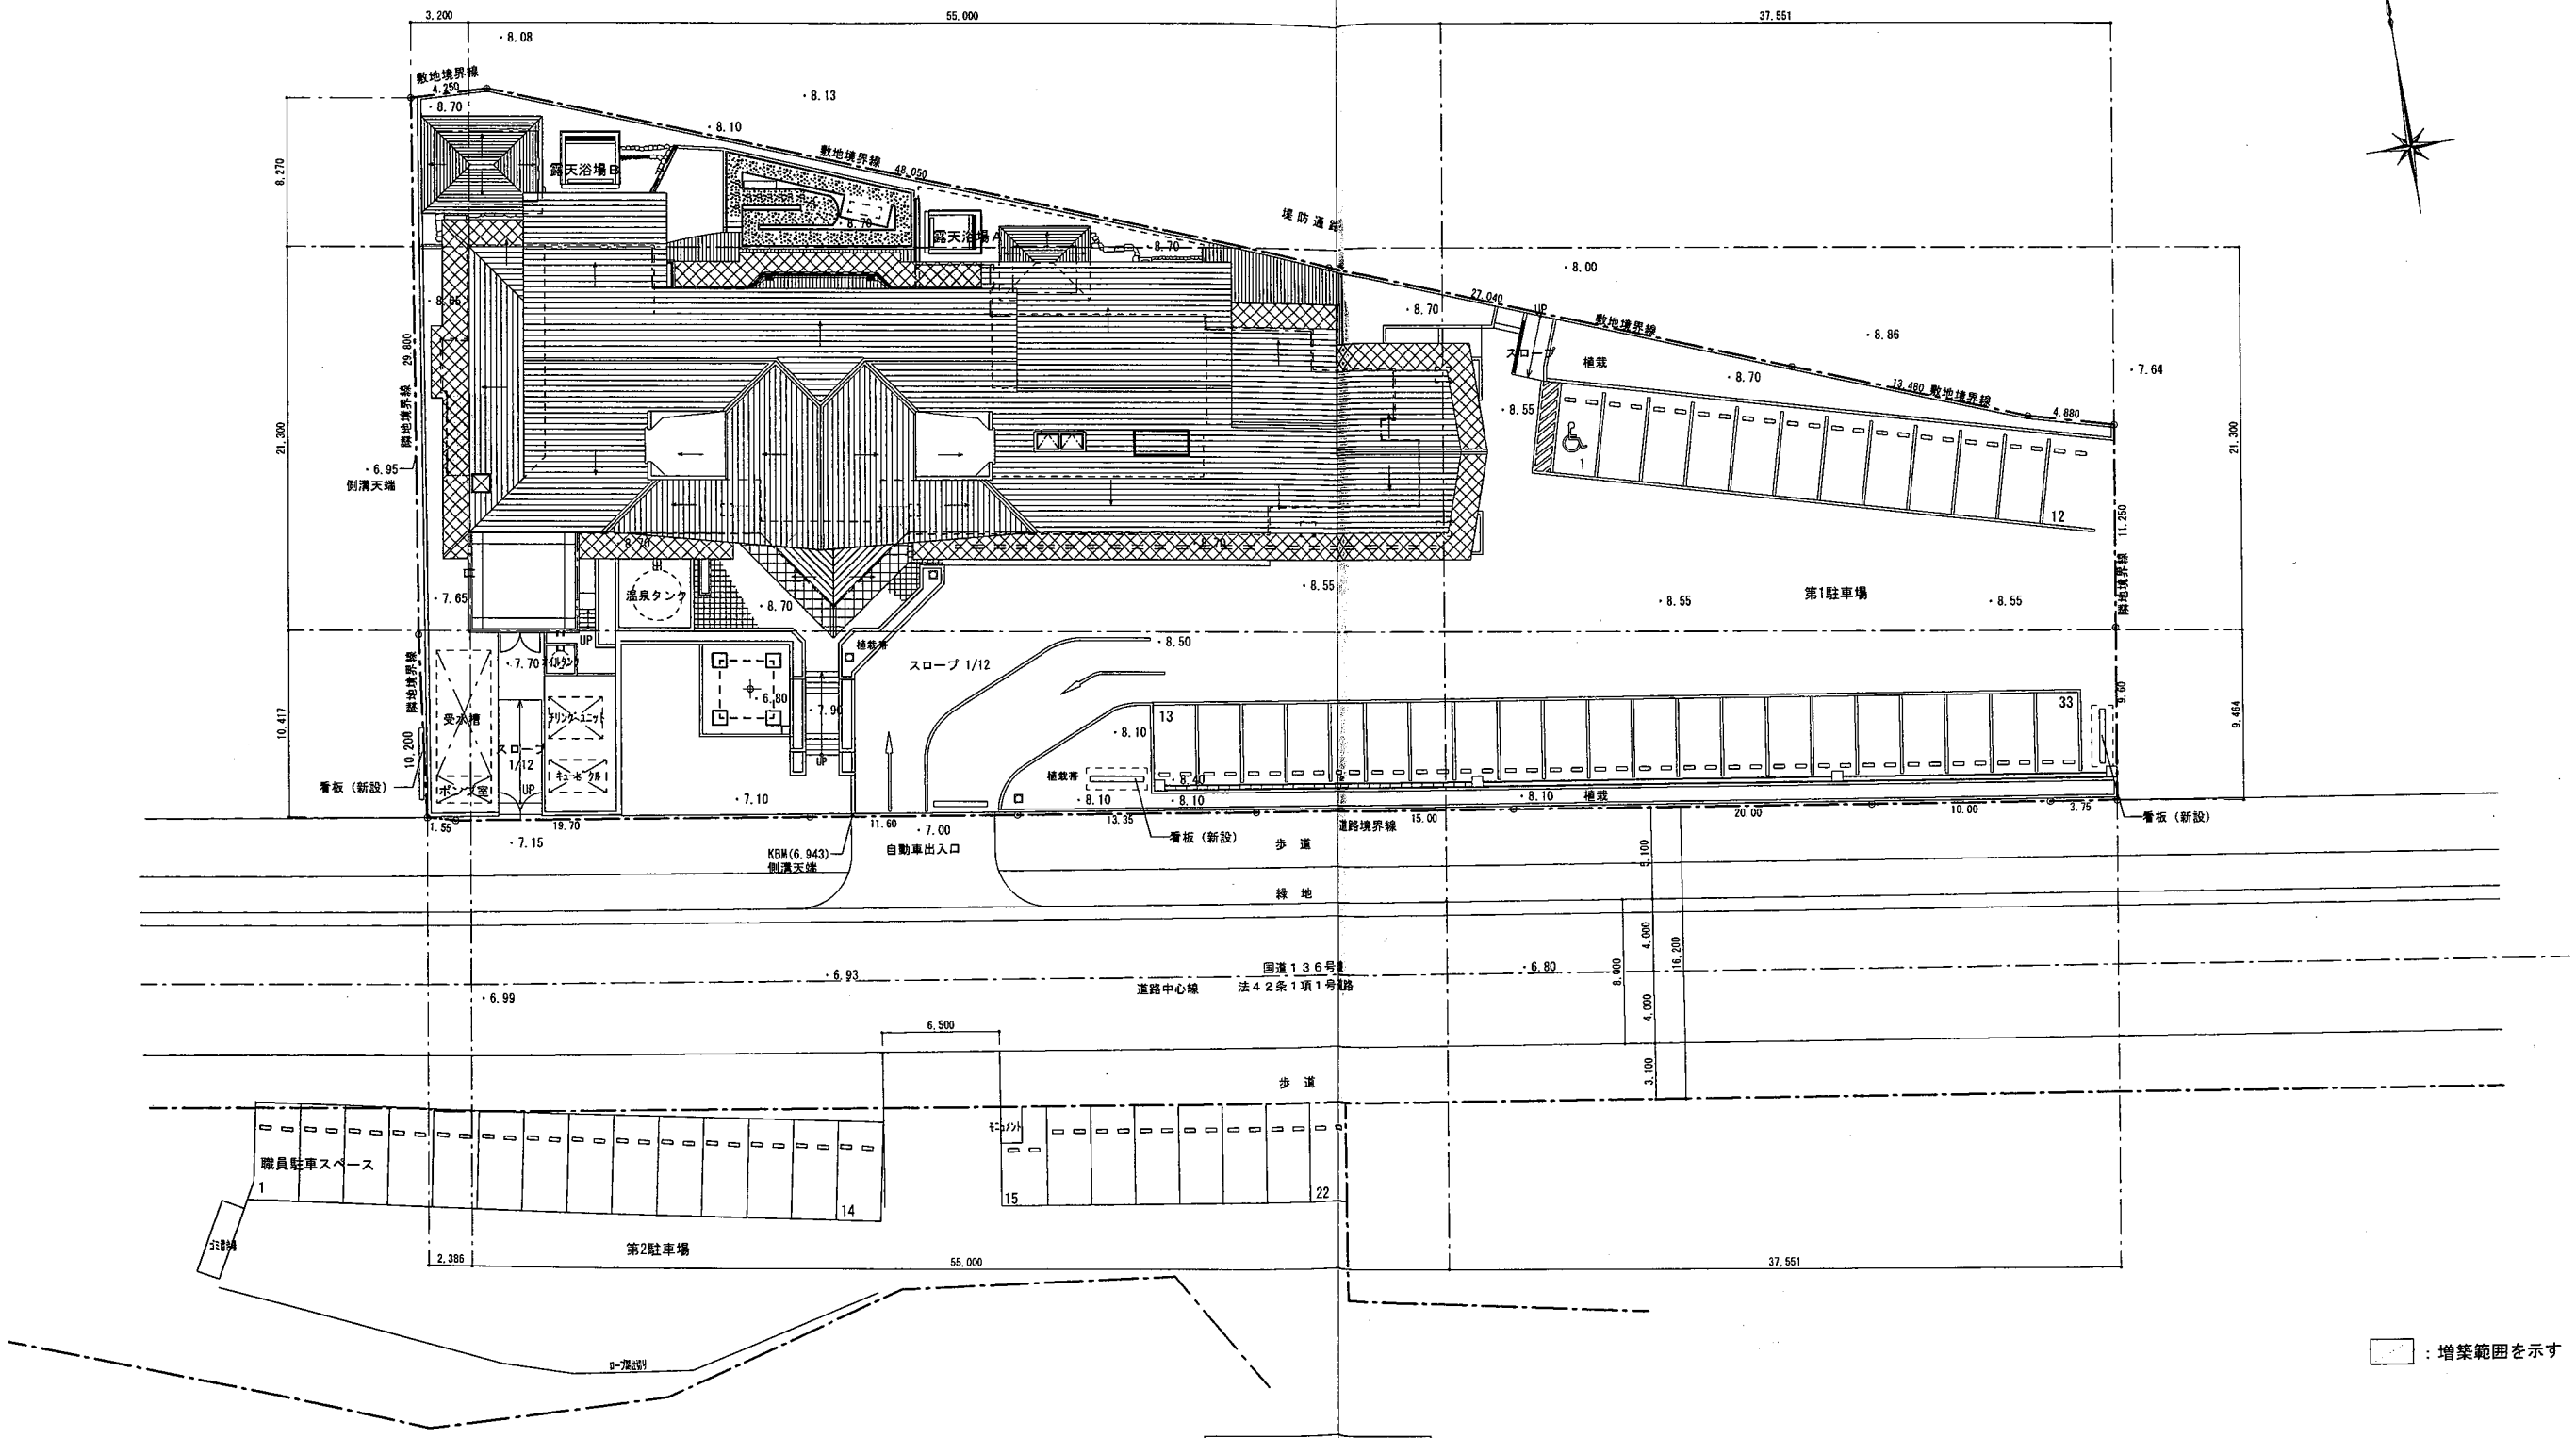

：増築範囲を示す

配置図（改修後） 1:200

改修後

訂正		株式会社 池田建築設計事務所	製作日 2015．03．28	竣工図 2016．02	工事名 平成２７年度 鎧の湯会館 施設整備工事	竣工図	縮尺 A1 1／200 A3 1／400
ファイル名	A19 改修後 配置図	静岡・裾野・御殿場 静岡県三島市寿町9番28号 TEL 055-983-6077 FAX 055-983-6112 事務所登録 一級建築士事務所(12)第993号 管理建築士 一級建築士第138138号 遠藤 正幸	設計者 氏名 秋山 晶 登録番号 一級建築士 第276838号		図面名 改修後 配置図		図面番号 A－19