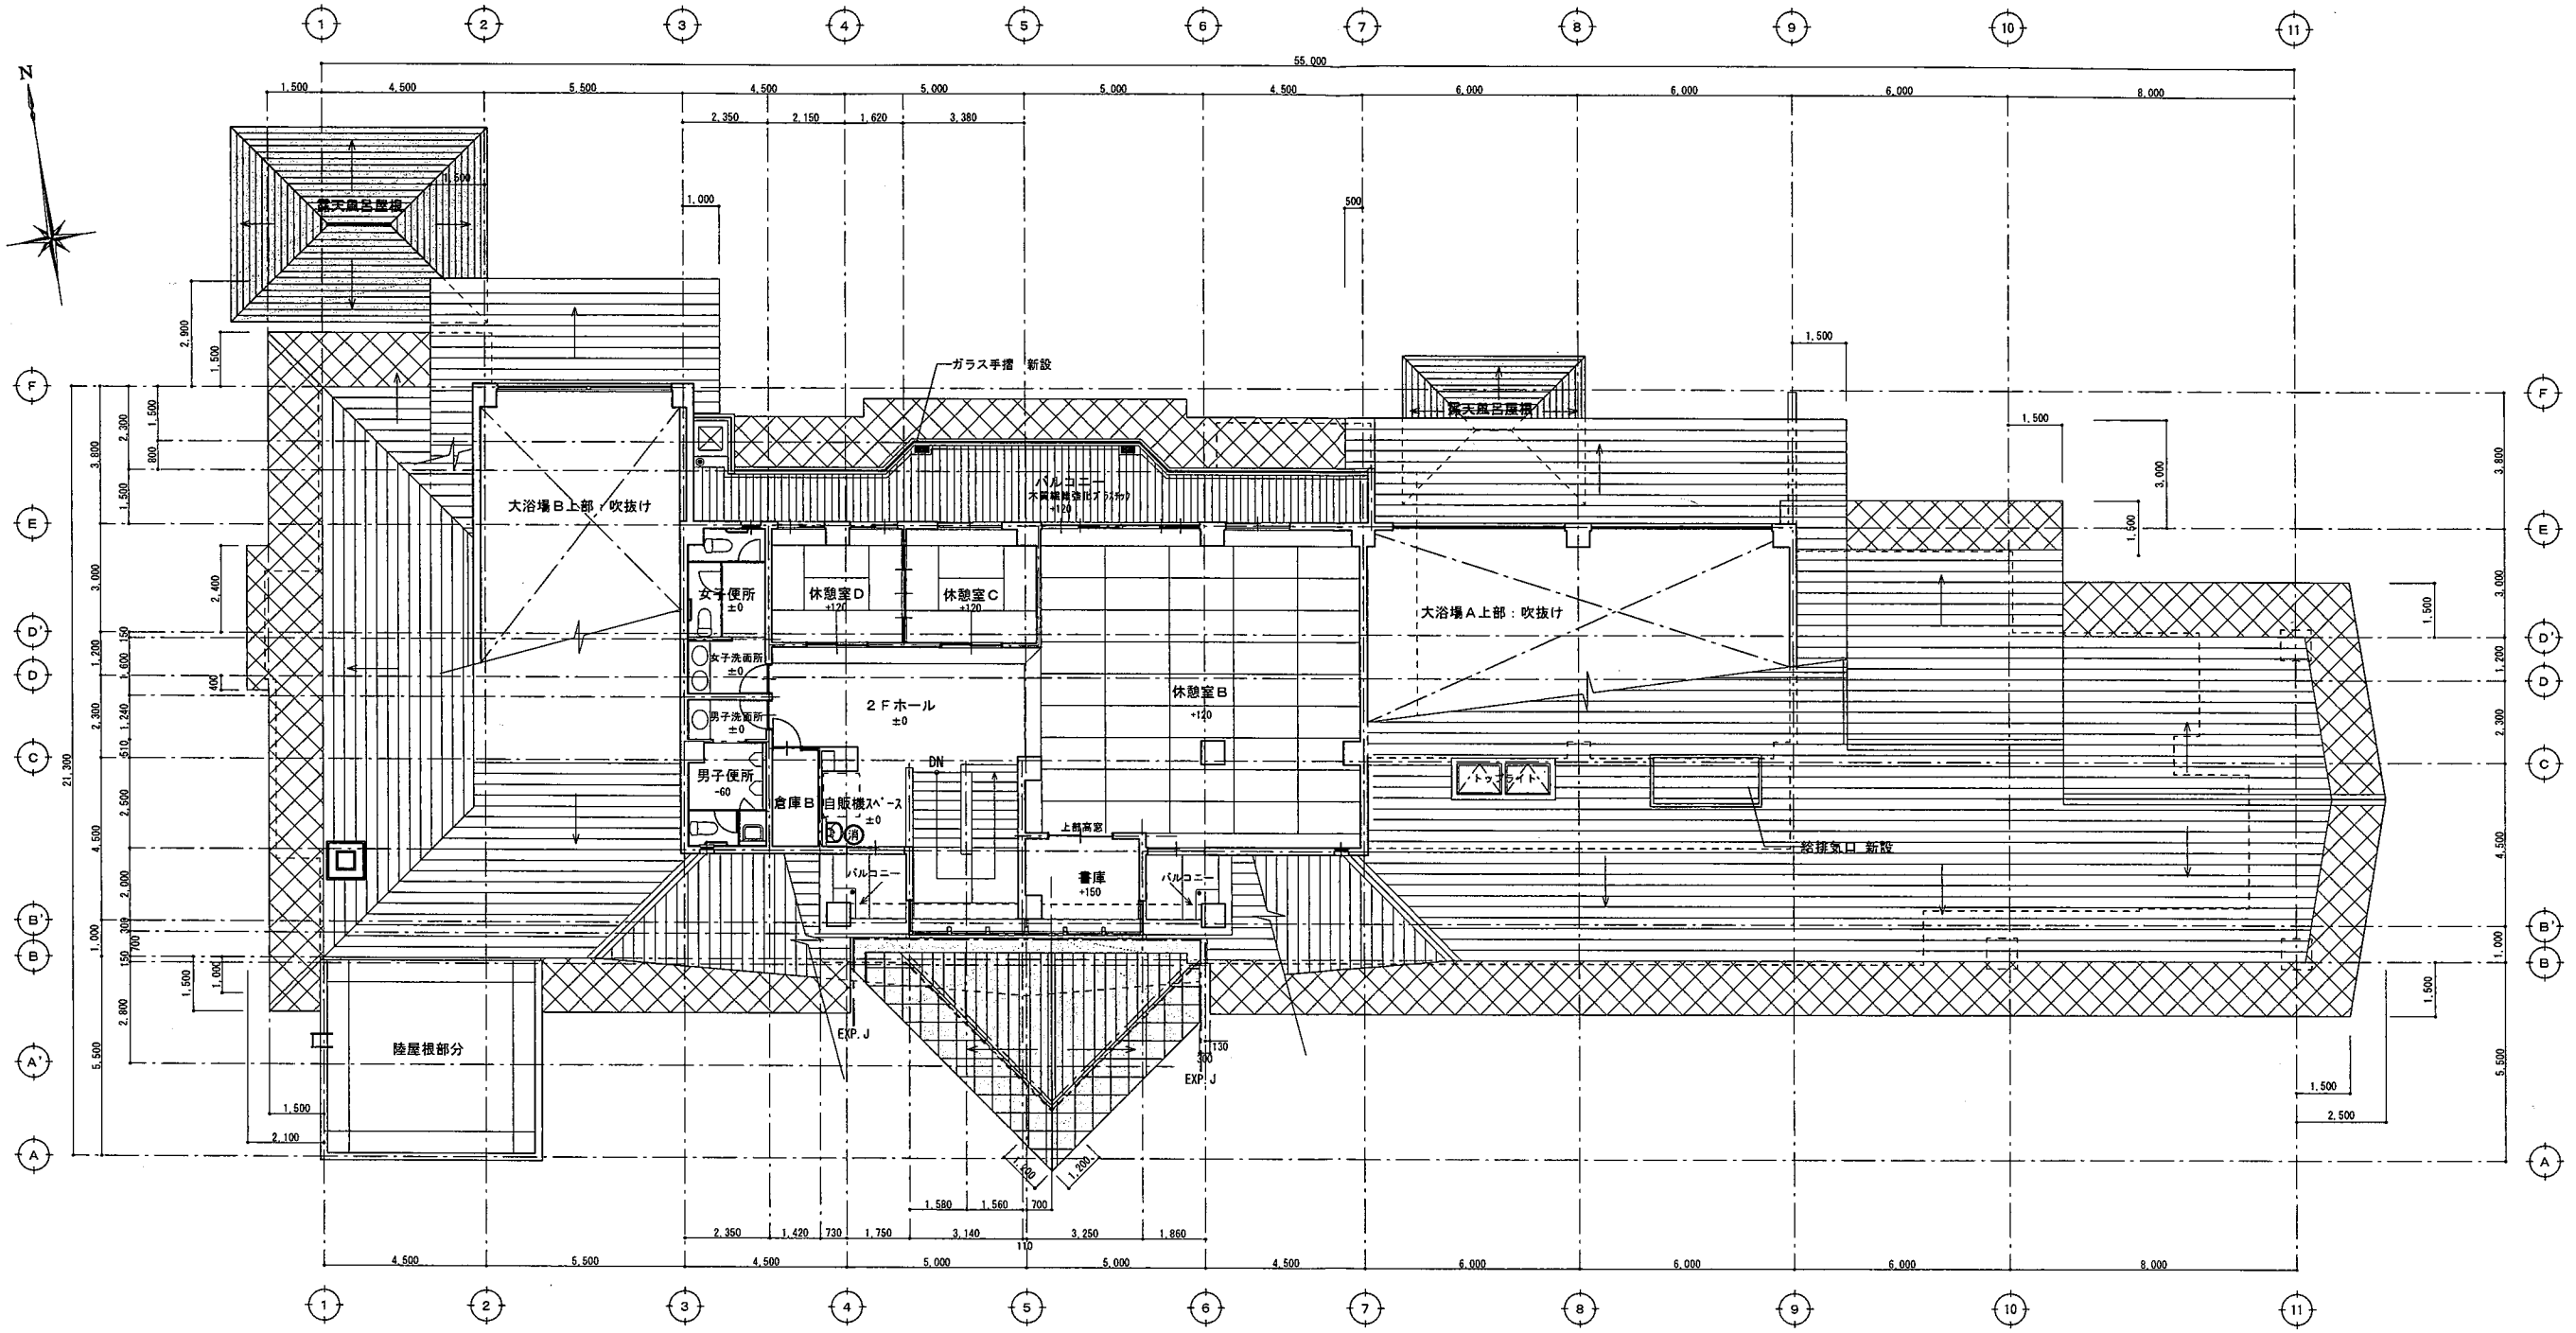

2階平面図（改修後） 1:100

：増築範囲を示す

改修後

訂正		株式会社 池田建築設計事務所	製作日 2015．03．28	竣工図 2016．02	工事名 平成２７年度 銀の湯会館 施設整備工事	竣工図	縮尺 A1 1／100 A3 1／200	図面番号 A－25
ファイル名	A25 改修後 平面図 2F	静岡・裾野・御殿場 静岡県三島市青町9番28号 TEL 055-983-6077 FAX 055-983-6112 事務所登録 一級建築士事務所(12)第931号 管理建築士 一級建築士第138138号 遠藤 正幸	設計者 氏名 牧山 晶 登録番号 一級建築士 第276838号		図面名 改修後 ２階平面図			