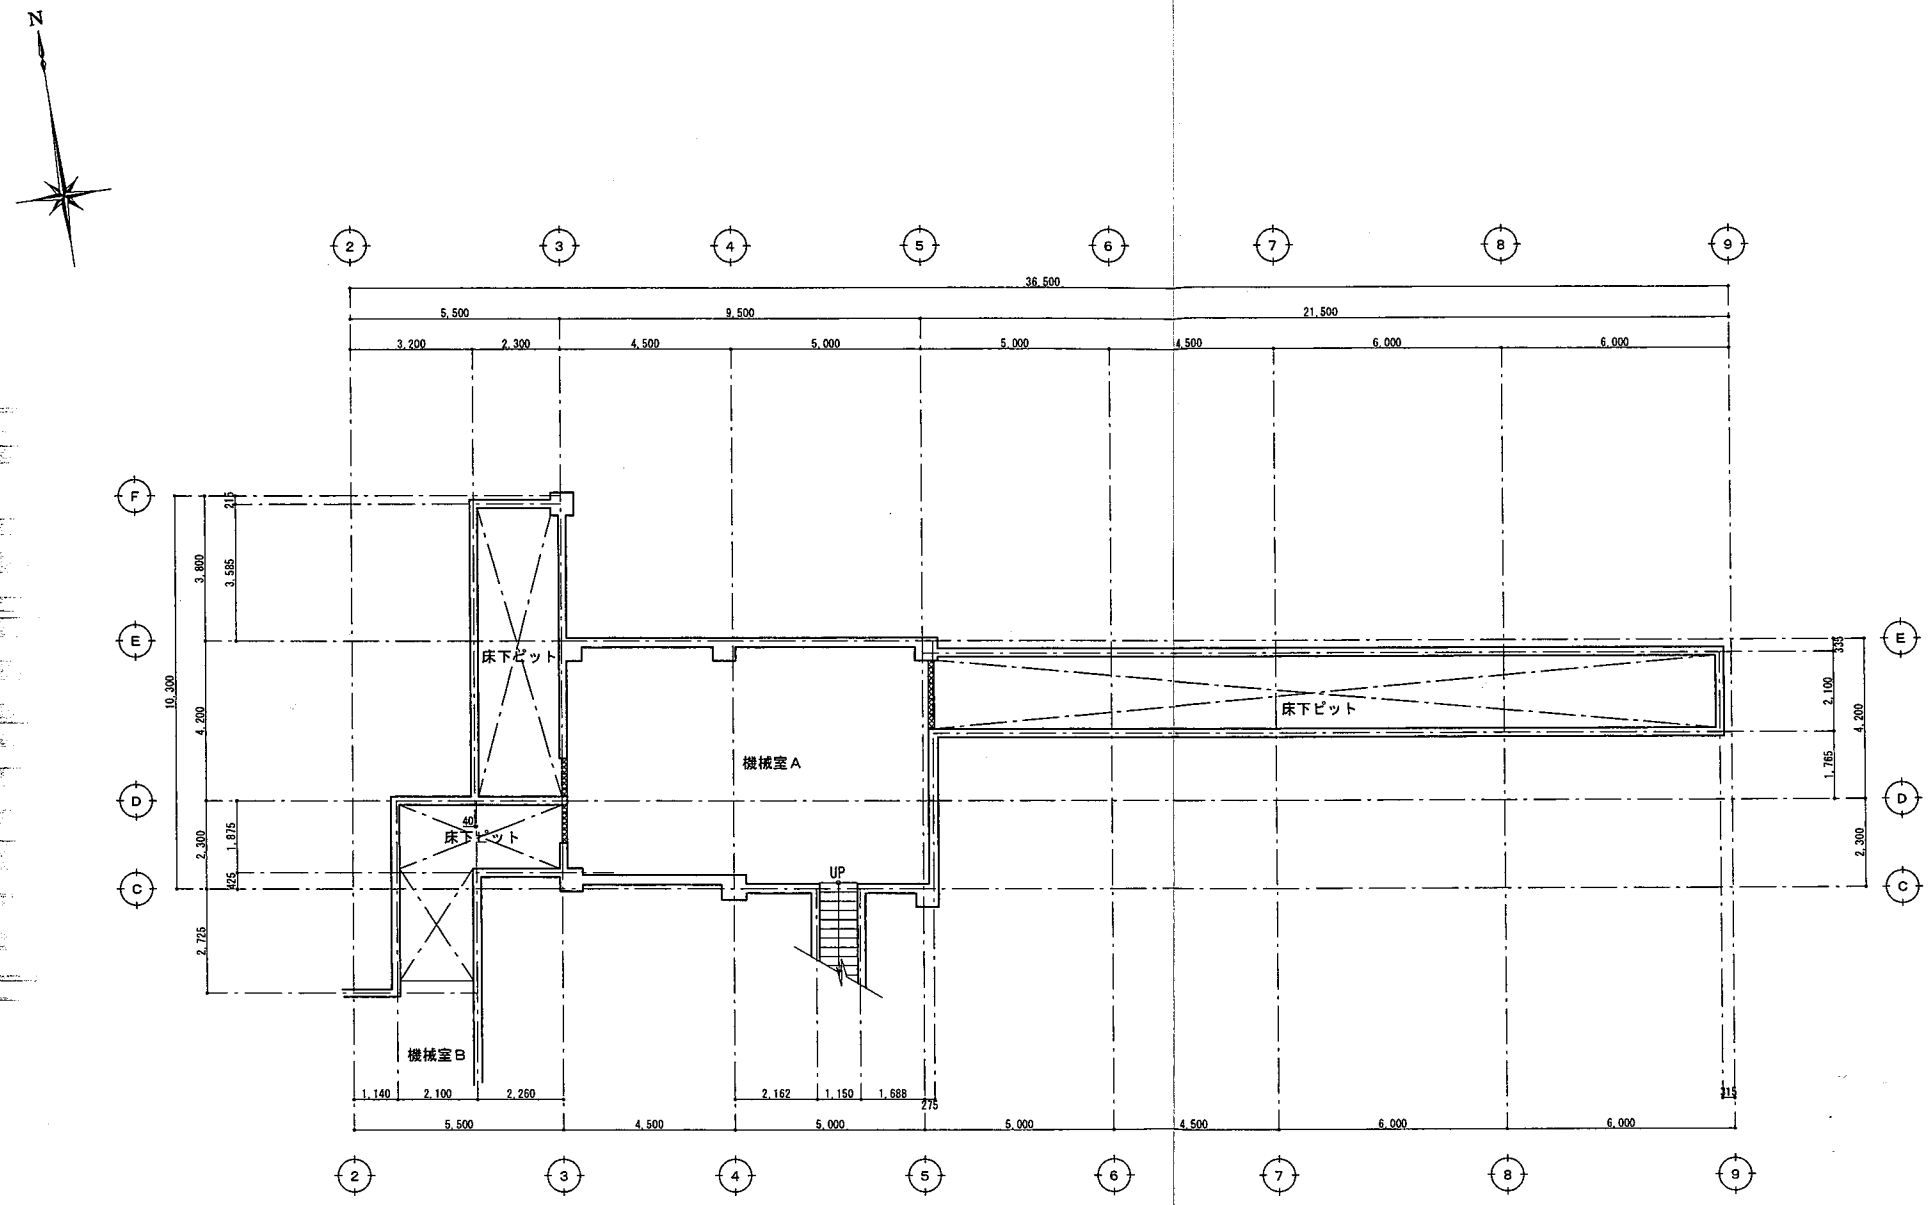

※既存のまま

地階平面図　1:100

改修後

訂正		株式会社 池田建築設計事務所 静岡・裾野・御殿場　静岡県三島市寿町9番28号　TEL 055-983-6077　FAX 055-983-6112 事務所登録　一級建築士事務所(12)第93号　管理建築士　一級建築士第138138号　遠藤正幸	製作日 2015.03.28	竣工図 2016.02	工事名　平成２７年度　銀の湯会館　施設整備工事	竣工図	縮尺 A1 1/100 A3 1/200	図面番号 A－23
ファイル名	A23 改修後 平面図 BF		設計者 氏名	登録番号	図面名　改修後　地階平面図			